



ZARZĄD TRANSPORTU MIEJSKIEGO

ul. Żelazna 61, 00-848 Warszawa, tel. 22 459 41 00, faks. 22 459 42 43
ztm@ztm.waw.pl, www.ztm.waw.pl

ZTM.FZ.2610.739.2018.ASZ

Warszawa, dnia 24.10.2018r.

Sz. Wykonawcy

Odpowiedzi na zapytania

Dotyczy: przetargu nieograniczonego nr 101/2018 wykonanie prac remontowych na parkingach P+R al. Krakowska oraz P+R Metro Młociny

Zamawiający - Zarząd Transportu Miejskiego w Warszawie działając zgodnie z art. 38 ust. 2 ustawy z dnia 29.01.2004 r. Prawo zamówień publicznych (tj. Dz. U. z 2017 r. poz. 1579) wyjaśnia treść Specyfikacji Istotnych Warunków Zamówienia.

Pytanie 1

Czy Zamawiający dopuszcza wydłużenie terminu wykonania zadania do 30 kwietnia 2019 bez ustawiana tuneli grzewczych? Ustawienie tunelu grzewczego od góry (tak zostało to przyjęte w projekcie i kosztorysie) nie spowoduje prawidłowego podgrzania stropu ponieważ konstrukcja będzie wychładzana również od dołu, aby utrzymać rzeczywiście temperaturę na czas prowadzonych prac należałoby wykonać tunel od dołu i od góry.

Pytanie 2

Czy w przypadku nie wydłużenia terminu do 30 kwietnia 2019 będzie możliwość uwzględnienia w ofercie dodatkowego tunelu grzewczego od dołu konstrukcji z wydłużeniem czasu wykonania zadania do 28 lutego 2019 ?

Odpowiedź na pytanie 1 i 2:

Zamawiający nie przewiduje wydłużenia terminu wykonania Przedmiotu Zamówienia i oczekuje wykonania robót zgodnie z dokumentacją projektową. Technologię należy dobrać do panujących warunków atmosferycznych. Ponadto informujemy, iż warunki zezwalające na zmianę terminu wykonania umowy określa paragraf 15 projektu umowy załączonego do SIWZ.

Pytanie 3

W jakim zakresie Zamawiający przewiduje zamknięcie przejazdu dla samochodów w miejscu wykonywanych prac ?

Odpowiedź:

Prace należy wykonać w sposób jak najmniej utrudniający parkowanie samochodom, np. w godzinach nocnych oraz sobotę i niedzielę. Zamawiający dopuszcza możliwość miejscowego wygrodzenia miejsc parkingowych, przy czym większa ingerencja związana z wyłączeniem części poziomu parkingu, a przede wszystkim dróg manewrowych, wymaga zatwierdzenia czasowej organizacji ruchu z Zamawiającym.

Pytanie 4

W celu doboru typu dylatacji prosimy o podanie parametrów związanych z maksymalną możliwą pracą dylatacji w płaszczyźnie pionowej i poziomej (możliwy przesuw w [mm]) ?

Odpowiedź:

Parametry dylatacji znajdują się w Projekcie Wykonawczym stanowiącym załącznik do SIWZ, w szczególności w punktach 7 i 8.

Pytanie 5

Czy Zmawiający udostępni wykonawcy nieodpłatny dostęp do mediów (prąd i woda)?

Odpowiedź:

Zamawiający udostępni toalety ogólnodostępne znajdujące się na obiektach. Ponadto jest możliwość skorzystania z hydrantów znajdujących się na poziomach parkingów. Zamawiający nie zapewnia dostępu do zasilania w energię elektryczną.

Pytanie 6

W związku z występowaniem na stropie warstw spadkowych poprosimy o informację czy warstwy spadkowe są połączone monolitycznie ze stropem czy występują warstwy izolacyjne na stropie i na nich ułożone zostały warstwy spadkowe?

Pytanie 7

Poprosimy o przekrój przez warstwy stropu z uwzględnieniem wszystkich występujących warstw.

Odpowiedź na pytanie 6 i 7:


W uzupełnieniu do SIWZ, Zamawiający załącza skany z dokumentacji powykonawczej parkingu P+R Al. Krakowska obrazujące przekroje przez warstwy stropowe oraz spadki poziome posadzki.

Jednocześnie, w celu umożliwienia zapoznania się z obiektami objętymi Przedmiotem Zamówienia, Zamawiający organizuje wizję lokalną z możliwością wglądu do posiadanej dokumentacji powykonawczej obiektów. **Przedmiotowa wizja lokalna rozpocznie się w dniu 29.10.2018 roku o godzinie 10.00**, w sali konferencyjnej zlokalizowanej w biurach Działu Zarządzania Infrastrukturą Komunikacyjną ZTM (ul. Kasprowicza 145 w Warszawie, Węzeł Komunikacyjny Młociny, budynek przesiadkowy, pokój 103I). Po zapoznaniu się przez uczestników wizji z parkingiem P+R Metro Młociny oraz dokumentacją powykonawczą obiektów objętych Przedmiotem Zamówienia, wizja lokalna będzie kontynuowana na parkingu P+R Al. Krakowska (o ile w czasie i miejscu wyznaczonym przez Zamawiającego stawią się zainteresowani Wykonawcy). Podkreślamy równocześnie, iż parkingi P+R w Warszawie są obiektami ogólnodostępnymi i można się z nimi zapoznać od poniedziałku do niedzieli, w godzinach 4.30-2.30.

Dodatkowo informuję, iż Wykonawca może zwrócić się do Zamawiającego o wyjaśnienie treści SIWZ. Wniosek o wyjaśnienie treści SIWZ należy przesłać do Zamawiającego do 30.10.2018r.

DYREKTOR
Zarządu Transportu Miejskiego
Wiesław Witek



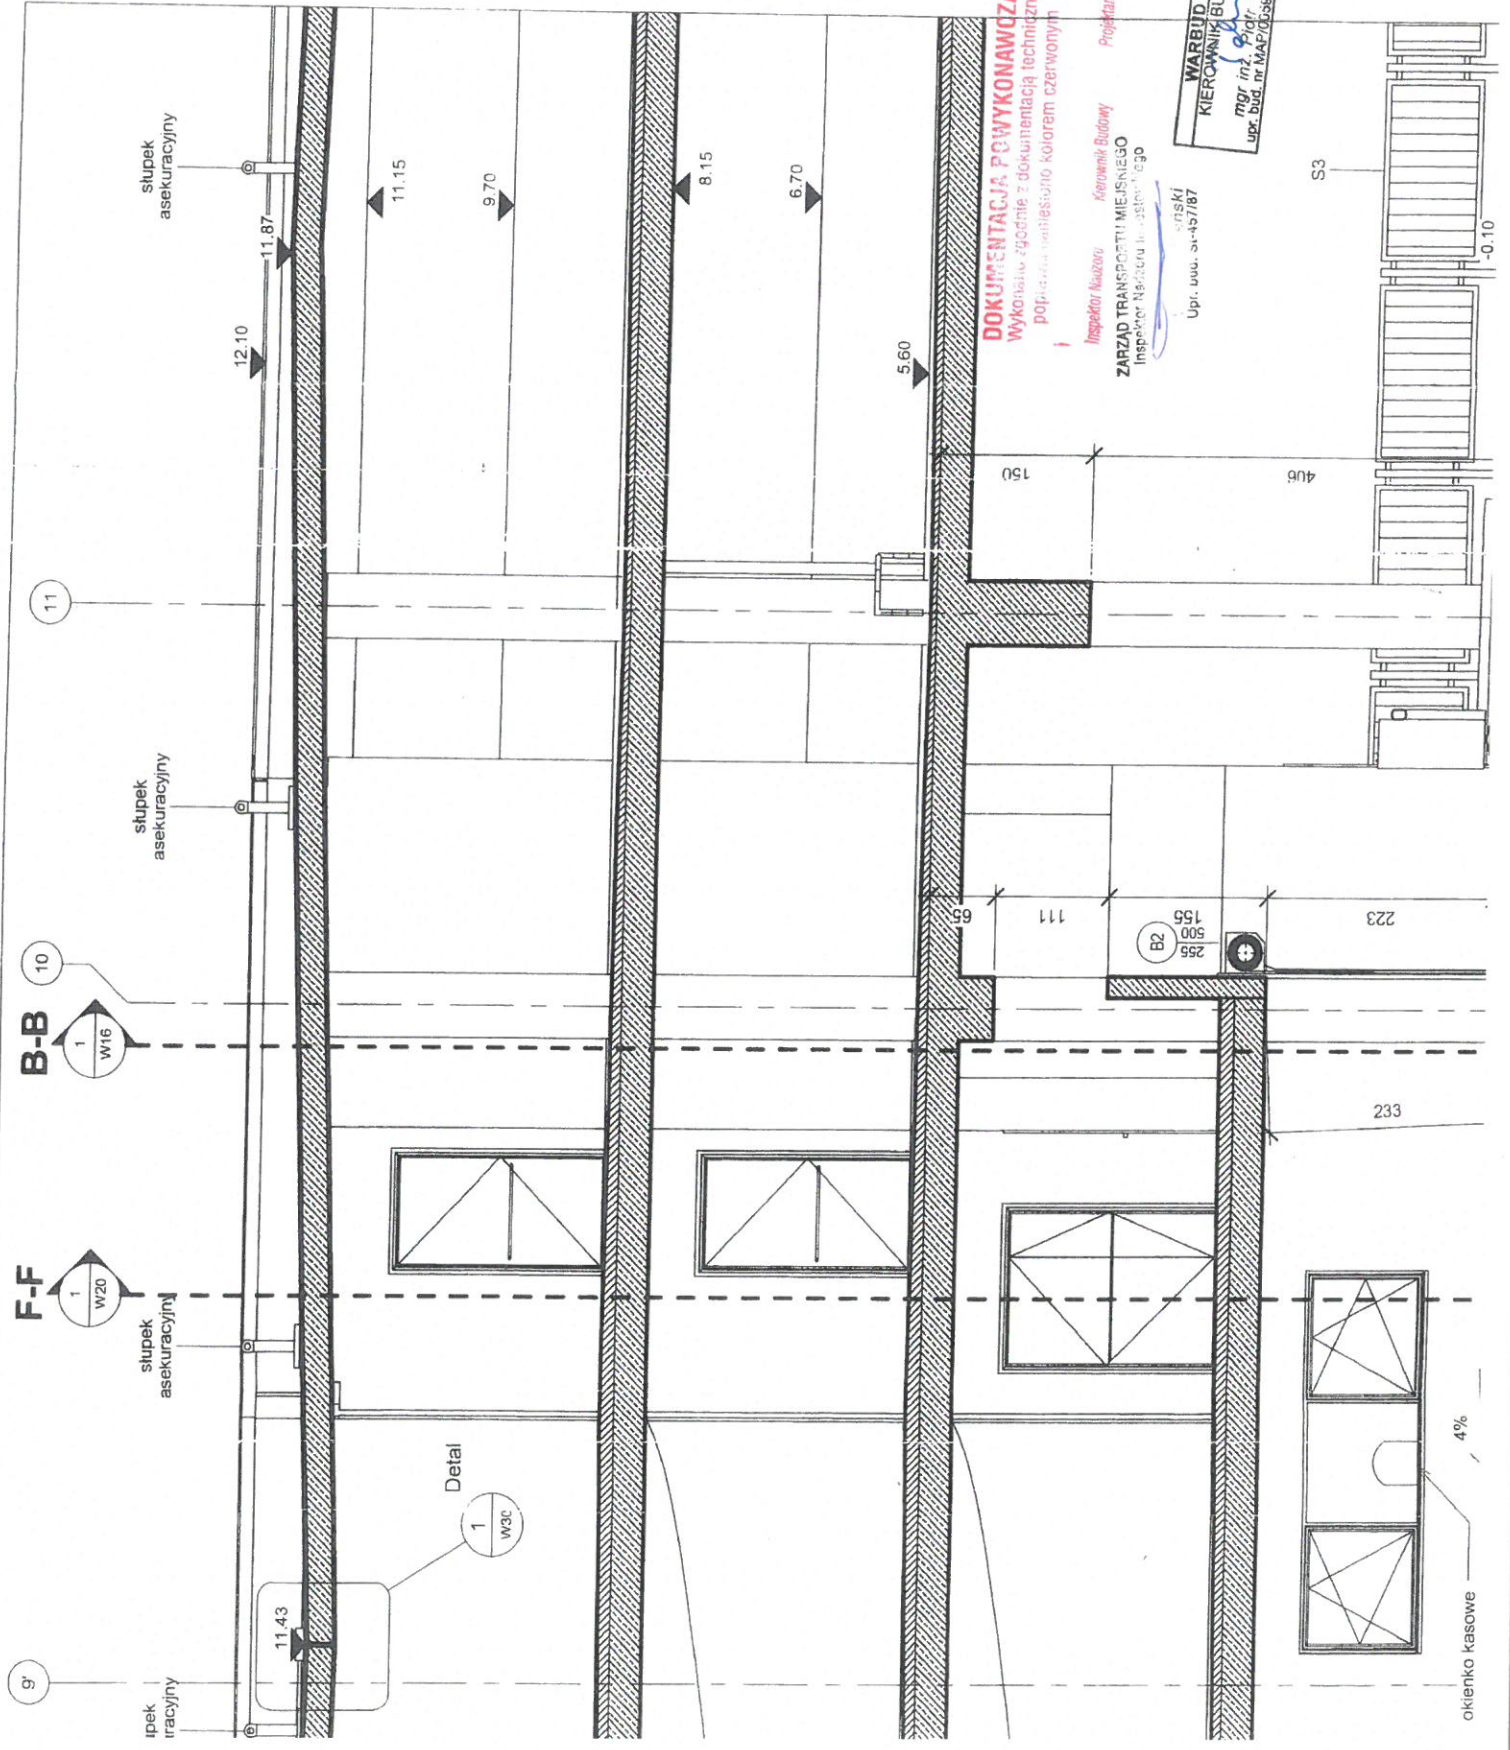

PROGRAM REGIONALNY
 MAZOWIECZKA - SZYBKA ZMIANA

WOLEWOÓZTWO MAZOWIECKIE

UNIA EUROPEJSKA
 EUROPEJSKI FUNDUSZ ROZWOJU REGIONALNEGO

Projekt Budowa parkingów strategicznych „P (Park & Ride) – II etap” został wpisany do Indykatywnego Planu Inwestycyjnego w ramach RPO WML 2014-2020

ZARZĄD TRANSPORTU MIEJSKIEGO
 00-099 Warszawa
 ulica Senatorska

Investor:

Projekt: Budowa parkingu strategicznego (Park & Ride) „Al. Krak

Faza: **TOM II - BUDYNEK PARKINGU**

Opis: **PROJEKT WYKONAWCZY ARCHITEKTURA**

Opracowanie: **PROJEKT ARCHITEKTOBUDOWLANY**

Temat rysunku: **Przekrój A-A - część**

Skala: **1 : 50**

Data: **1**

Projektant:

Nr uprawnień:

DOKUMENTACJA POWYKONAWCZA
 Wykonana zgodnie z dokumentacją techniczną poprzedzającą, w kolorze czerwonym

Inspektor Nadzoru: *Krzysztof Budowy*
 Kierownik Budowy: *[Signature]*
 Projektant: *[Signature]*

ZARZĄD TRANSPORTU MIEJSKIEGO
 Inspektor Nadzoru: *[Signature]*

WARBUD SA
 KIEROWNIK BUDOWY
 mgr inż. *[Signature]*


C-C
1 W17

Detail
3 W30

8


Detail
4 W30

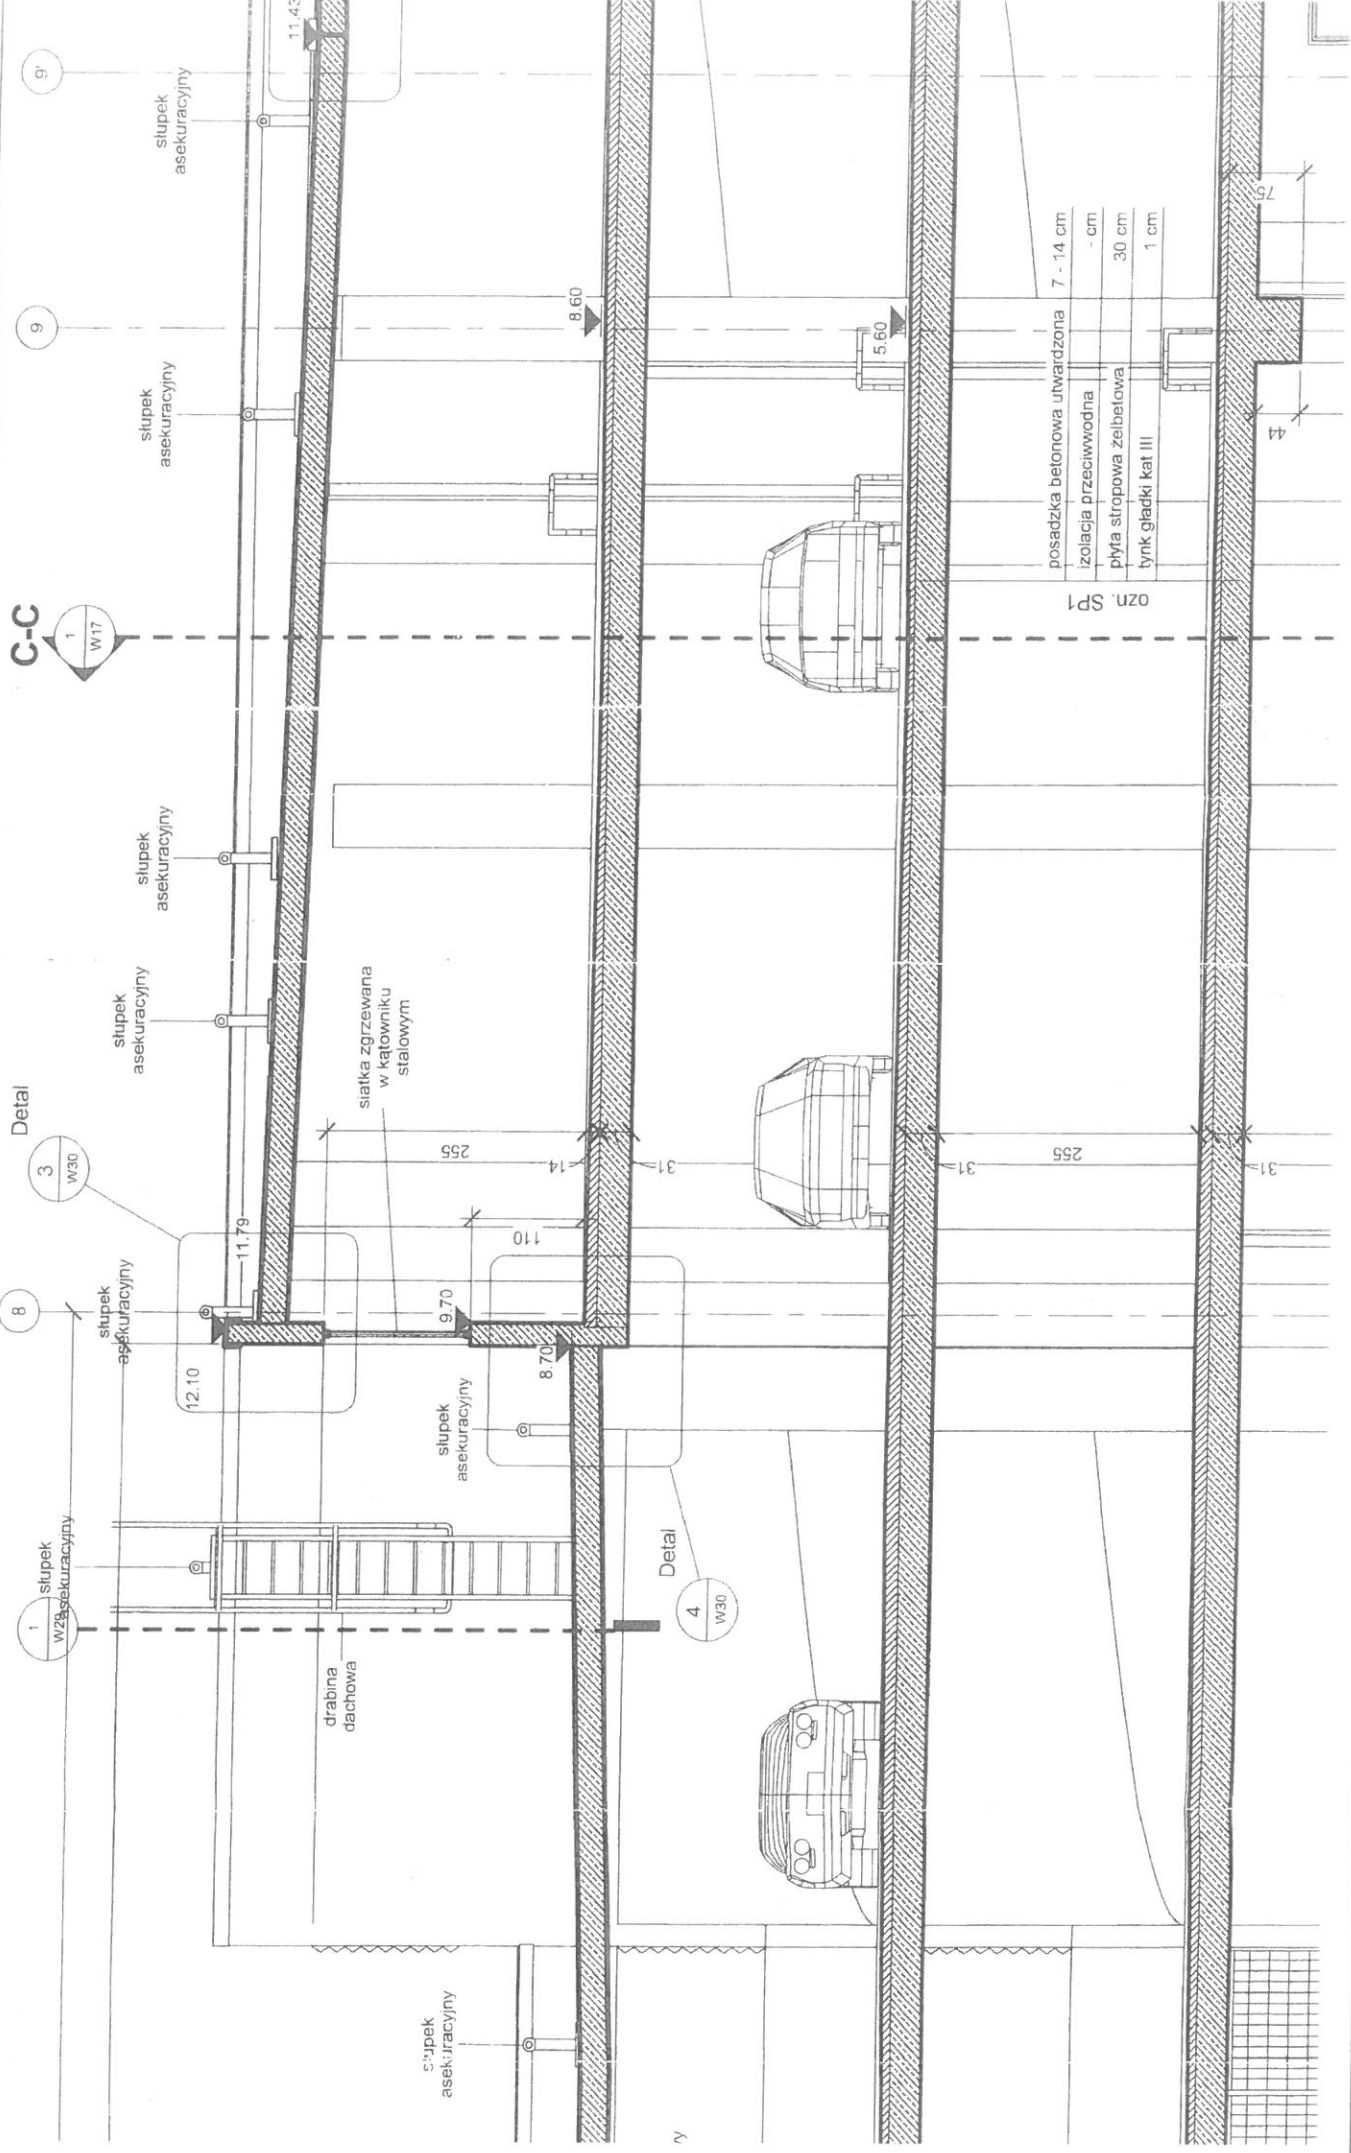

ozn. SP1

posadzka betonowa utwardzona	7 - 14 cm
izolacja przeciwwodna	- cm
plyta stropowa żelbetowa	30 cm
tynek gładki kat III	1 cm

siatka zgrzewana
stalowym

drabina
dachowa

słupek
asekuracyjny

słupek
asekuracyjny

75

44

8.60

5.60

12.10

11.79

110


255

14

31

255

31

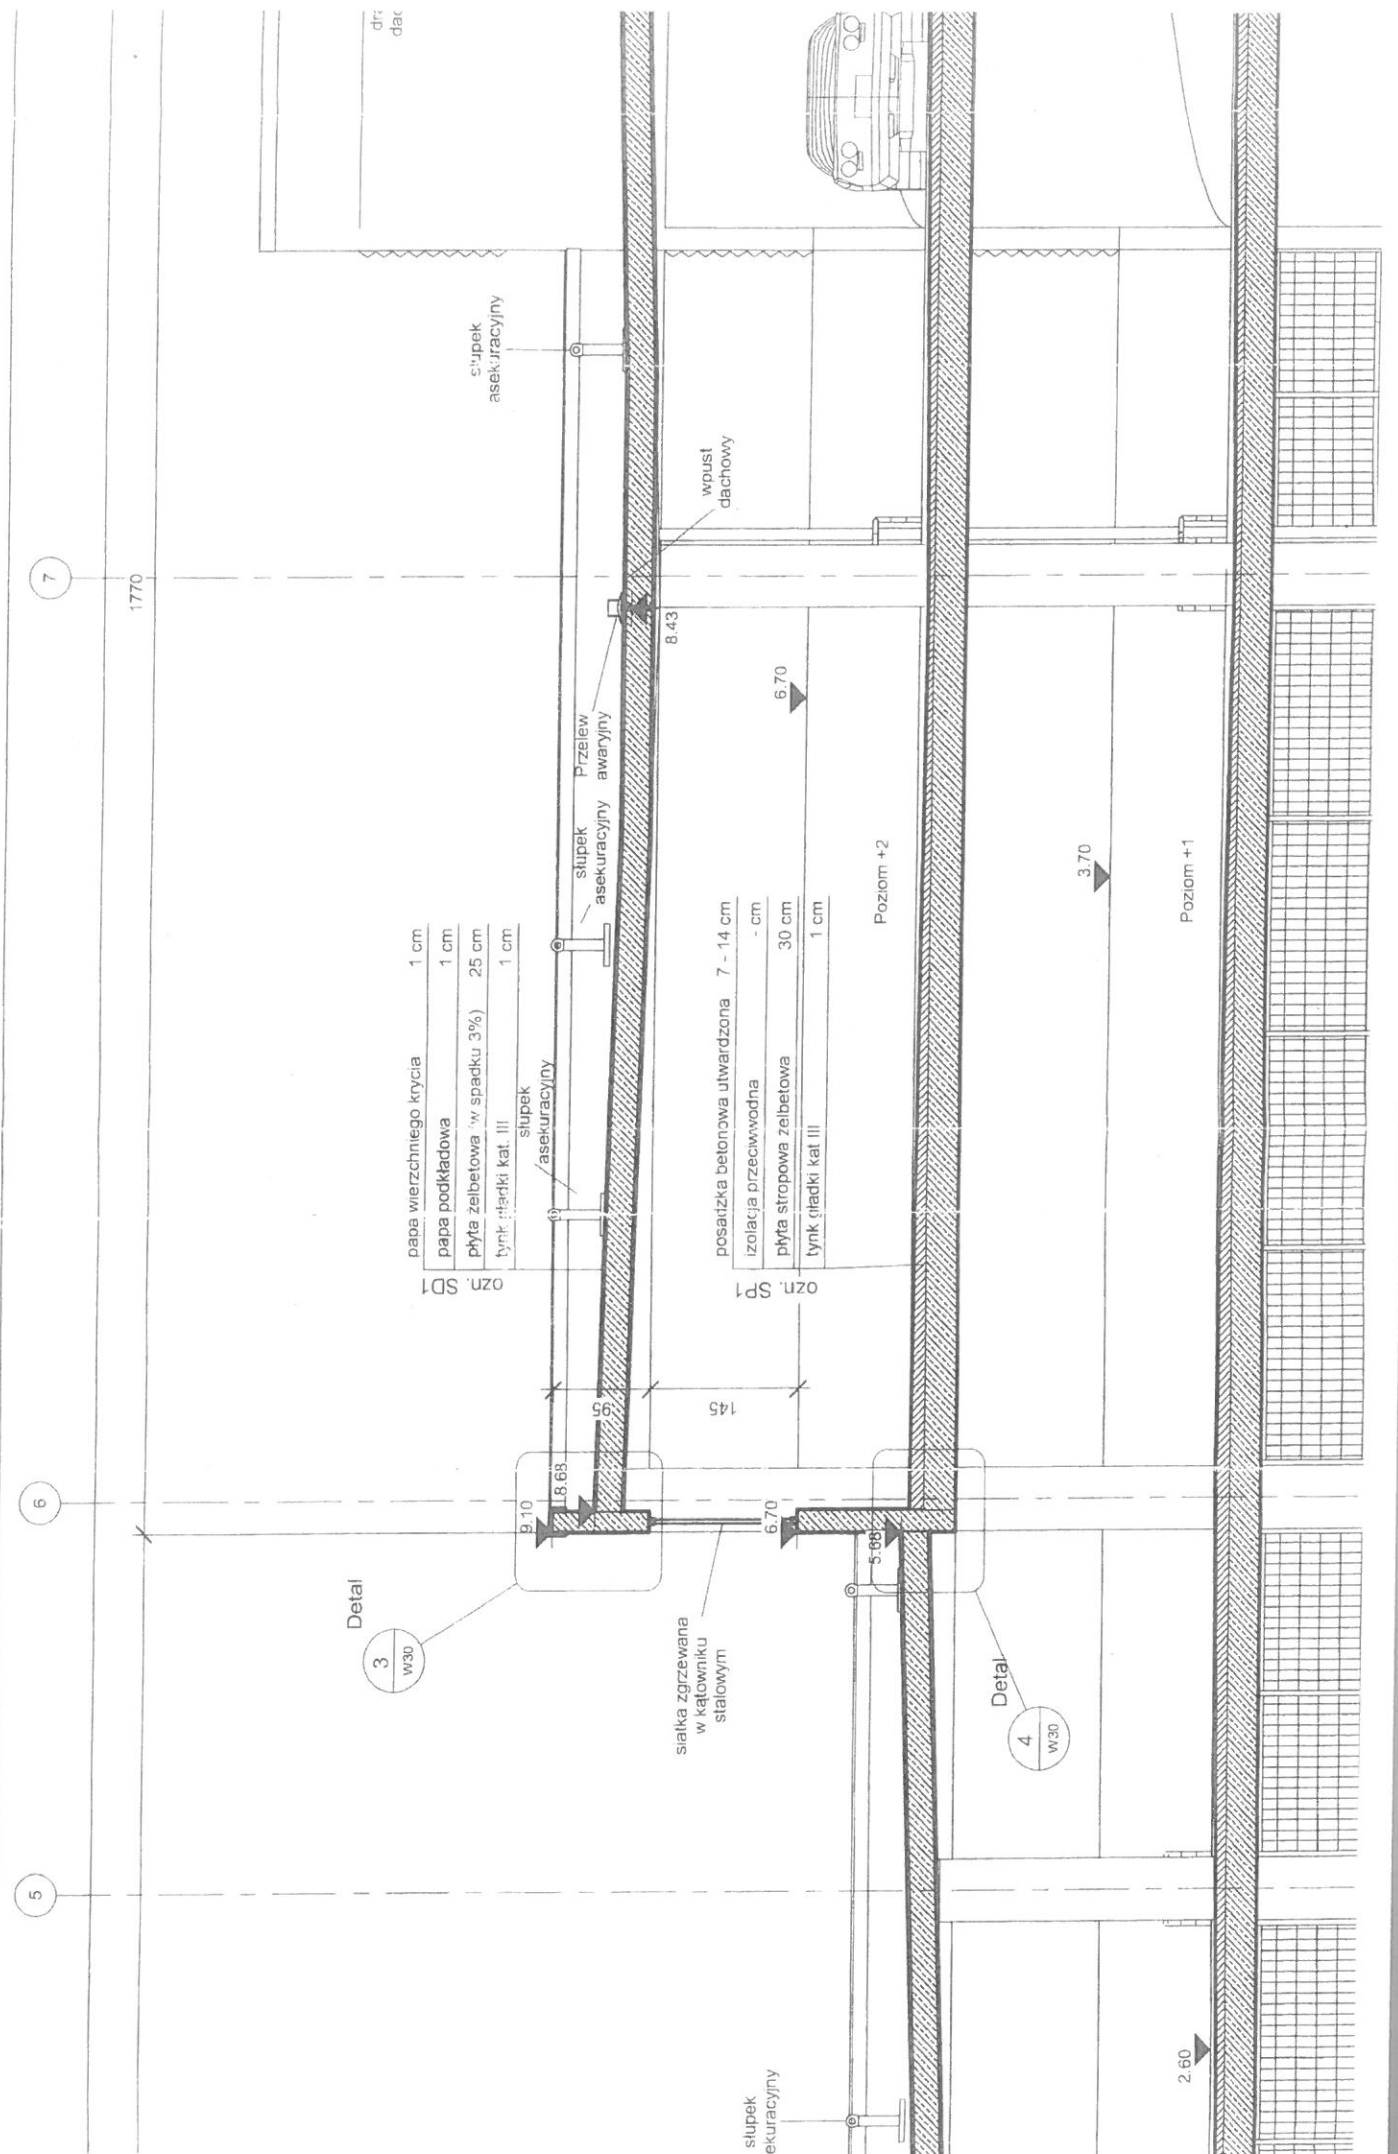

7

1770

6

5

papa wierzchniego krycia	1 cm
papa podkładowa	1 cm
plyta żelbetowa (w. spadku 3%)	25 cm
tylnk gładki kat. III	1 cm

ozn. SD1

posadzka betonowa utwardzona	7 - 14 cm
izolacja przeciwwodna	- cm
plyta stropowa żelbetowa	30 cm
tylnk gładki kat. III	1 cm


Detail

3
W30

siatka zgrzewana w kątowniku stalowym

Detail

4
W30

slupek ekuracyjny

slupek asekuracyjny

Przelew awaryjny

wpust dachowy

Poziom +2

Poziom +1

2.60

6.70

8.43

3.70

9.10

18.68


1.95

1.45

6.70

5.68

drz. dac

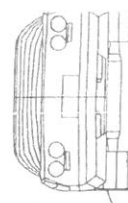

15


16

17

950

400

E-E

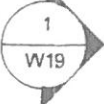

B9

stup skrajny
60x60 żelb.

60

890

stup skrajny
60x60 żelb.

60

330

stup narożny
60x60 żelb.

60

+8,60

stup Ø 60
żelb.

380

stup skrajny
60x60 żelb.

stup Ø 60
żelb.

60

B9

+8,60

+8,52

Wpust odwodnienia

+8,60

stup Ø 60
żelb.

stup Ø 60
żelb.

765

stup skrajny
60x60 żelb.

60

U

V

